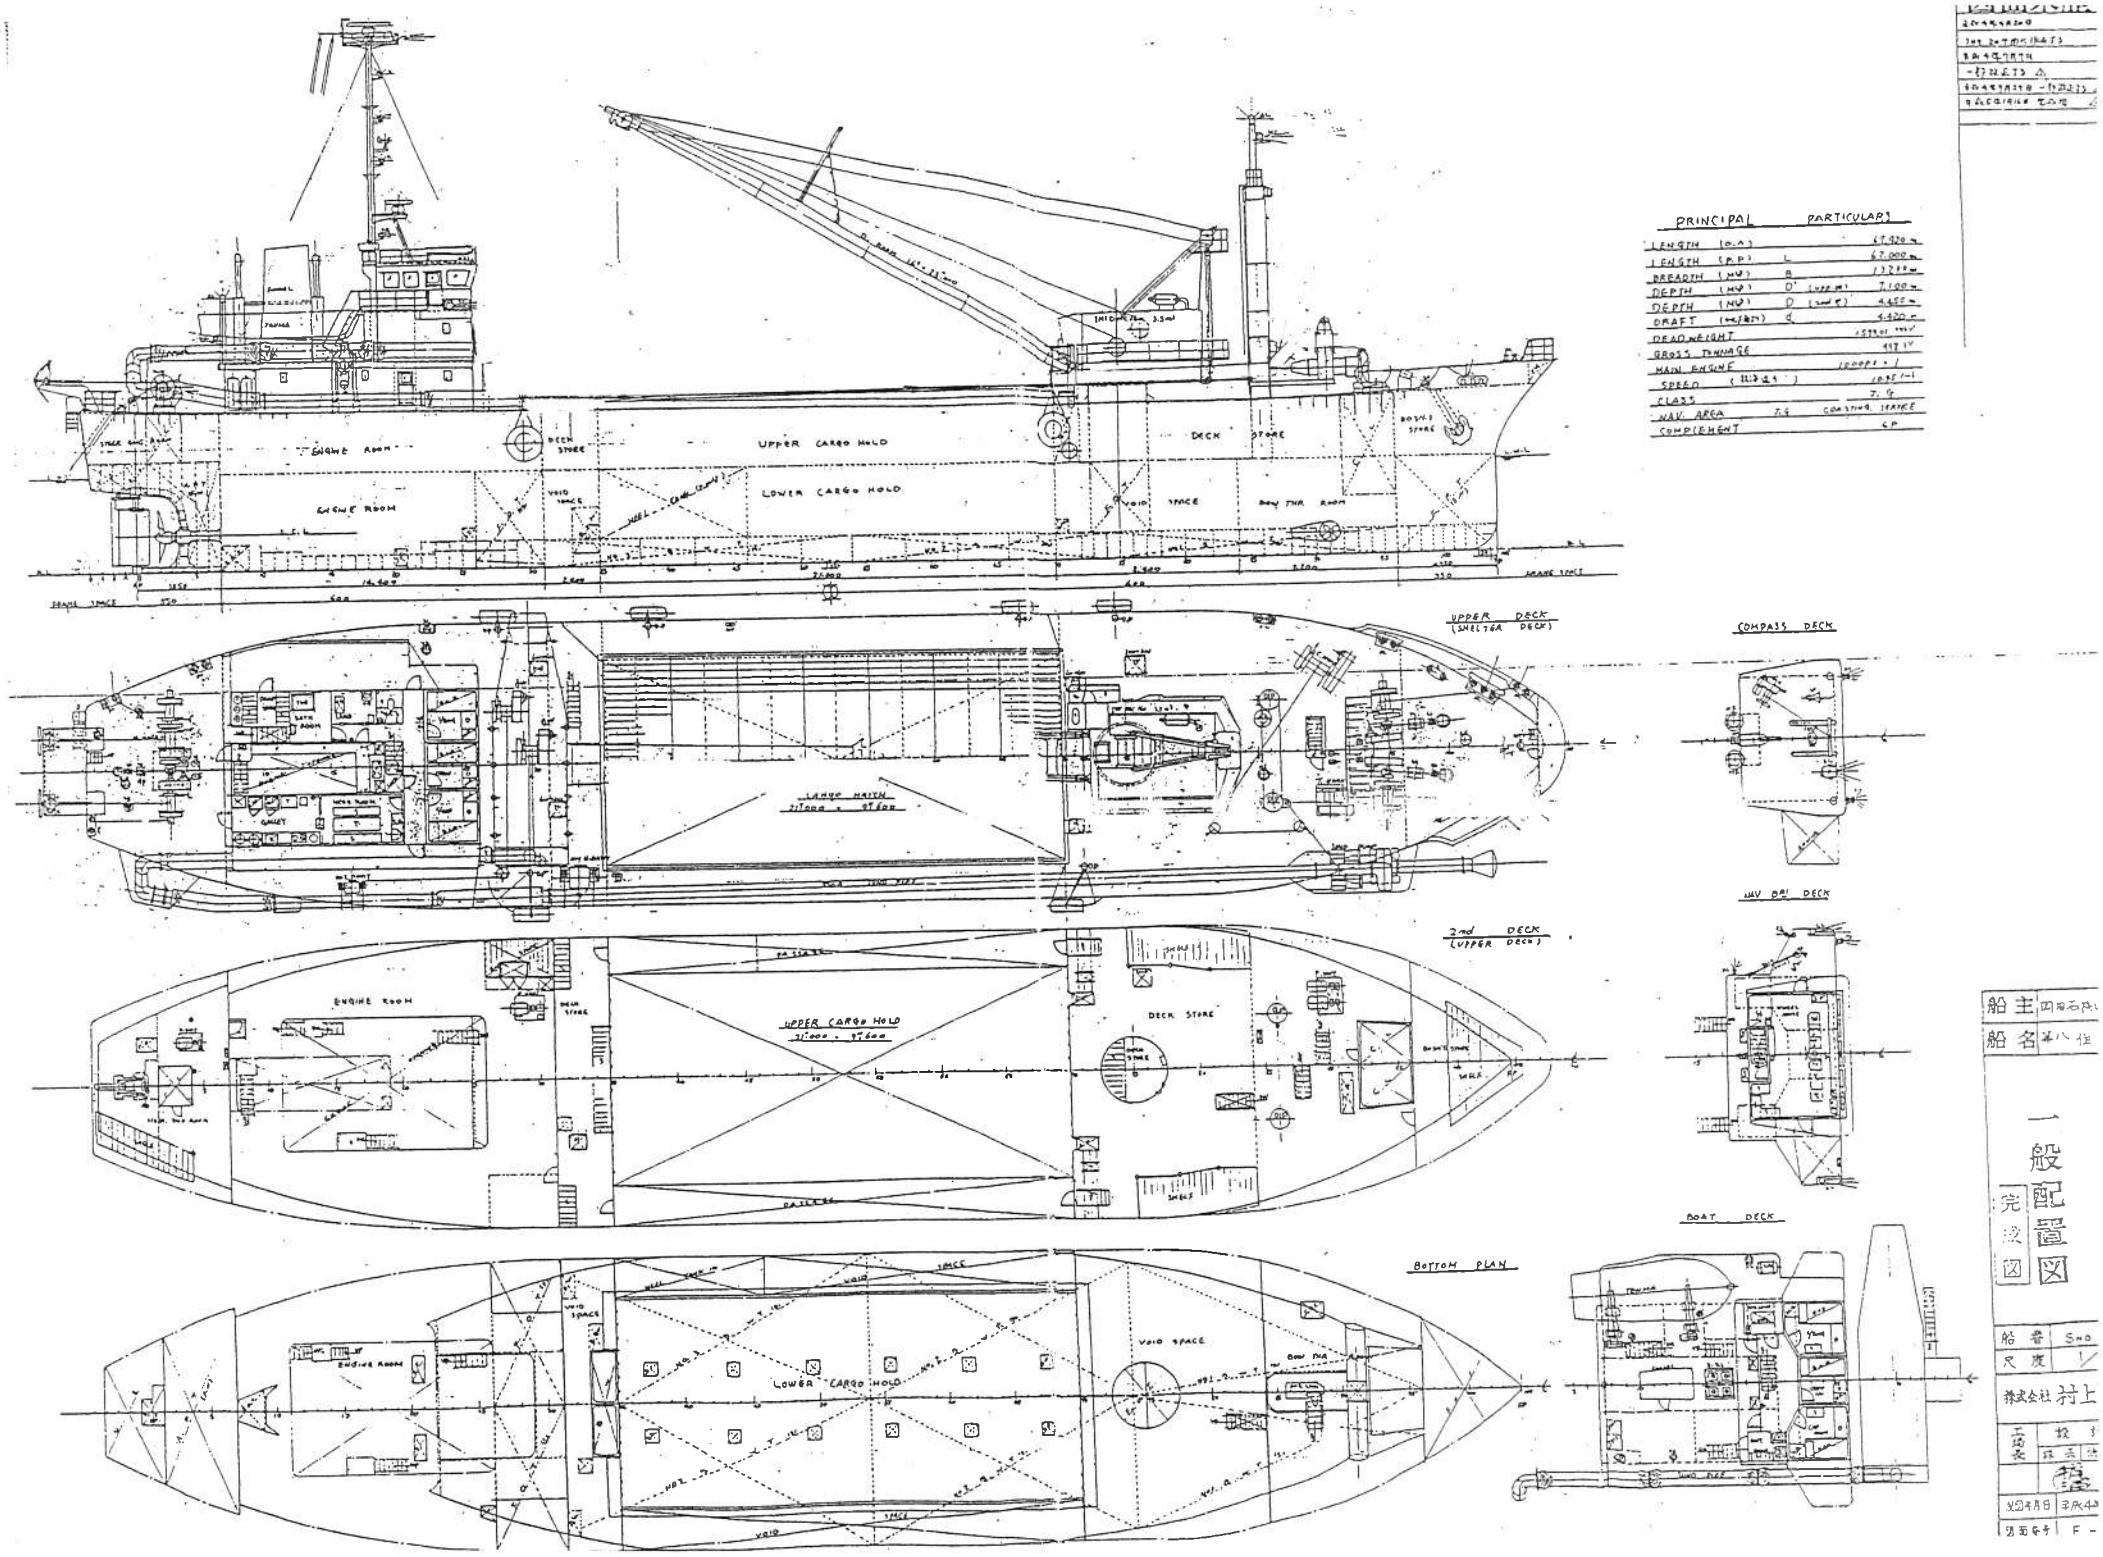

PRINCIPAL PARTICULARS

LENGTH (O.A.)		67,920 m
LENGTH (P.P.)	L	62,000 m
BREADTH (MLD)	B	13,200 m
DEPTH (MLD)	D' (UPPER)	7,100 m
DEPTH (MLD)	D (2nd ST)	4,450 m
DRAFT (MLD/SHT)	d	4,420 m
DEADWEIGHT		1599.01 MLT
GROSS TONNAGE		497 T
MAIN ENGINE		1000PS × 1
SPEED		10.95 1-1
CLASS		J. G
NAV. AREA	J.G	COASTING SERVICE
COMPLEMENT		GP

船主	四国石油
船名	第八住

一般配置図

完成図

船番	SHO
尺度	1/

株式会社 村上

工場長 | 設計 | 技術 | 技術

以図年月日	平成4年
図面番号	F -